


Nye elementer er tydelig markert i fasaden med tekst og farger. Relevante høyder er målsatte.

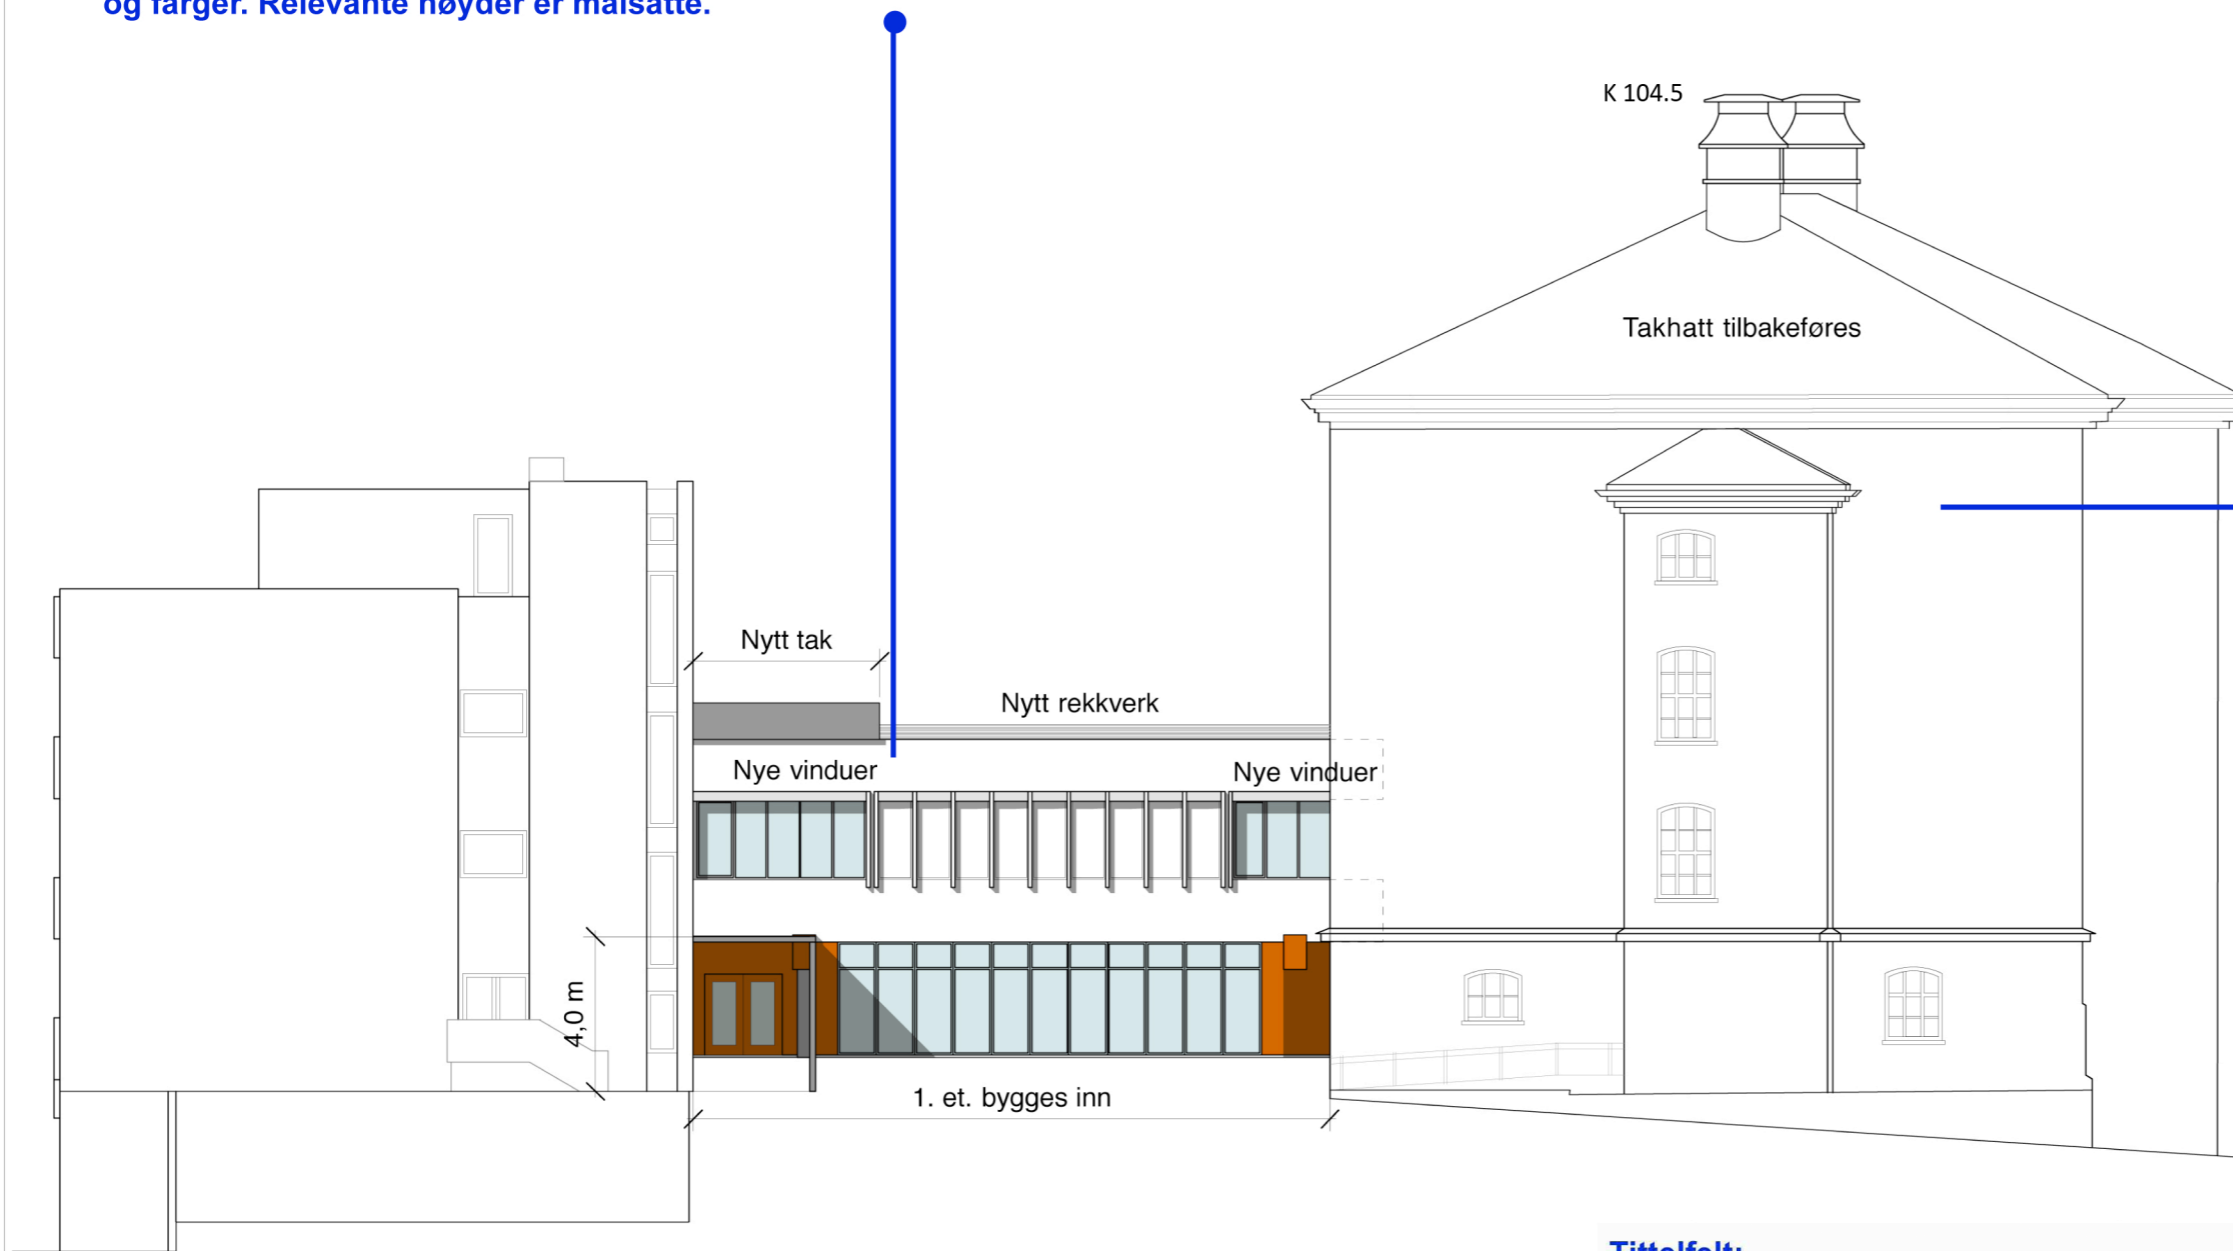


REV01 29/4-12 -AG:  
takhatter inntegnet på eksisterende overlys' posisjon  
REV02 1/6-12 -AG:  
justering av takhatters utseende iht tilbakemelding fra RIVs dialog med BYA, tilbakemelding fra BYA 24.05.12

Tiltaket er til- og ombygging av eksisterende bygg, samt tilbakeføring til opprinnelig utførelse. Det som skal tilbakeføres vises på tegning med tekst.

**Tittelfelt:**  
Målestokk, dato og høydereferanse er viktigst.  
Tegningsnummer.

Fasadetegninger skal ha angitt himmelretning.

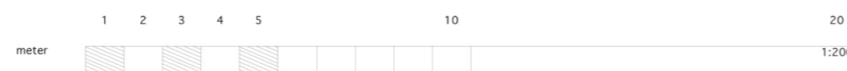

Byggnr:	Etg/plan:	Fag:	Type:	Del:	Løpenr:
1.2.3	1-4	A	F	XXX	1
Tiltakshaver					Forvaltn nr:
Prosjekt					Prosj nr:
ARK:	EL.:				
BYGG:	VVS:				
RØR:	RIBR:				
Filnavnstempel:					Arkstør: A3
Status: <input type="checkbox"/> FORELØPIG <input checked="" type="checkbox"/> ANMELDelse <input type="checkbox"/> PROSJEKTERINGSUNDERLAG <input type="checkbox"/> ANBUD <input type="checkbox"/> PRODUKSJONSUNDERLAG <input type="checkbox"/> SOM BYGGET					
Tittel: Fasade sør					
Målestokk:	Dato:	Tegnet:	Kontr.:	Sign.:	
1:200	02.05.11				
Saksnr.:	Høydereferanse:	Tegn.nr.:	Rev.:		
000000	NN2000	A 302	02		